


茅野市赤田土地区画整理事業 画地出来形確認測量図

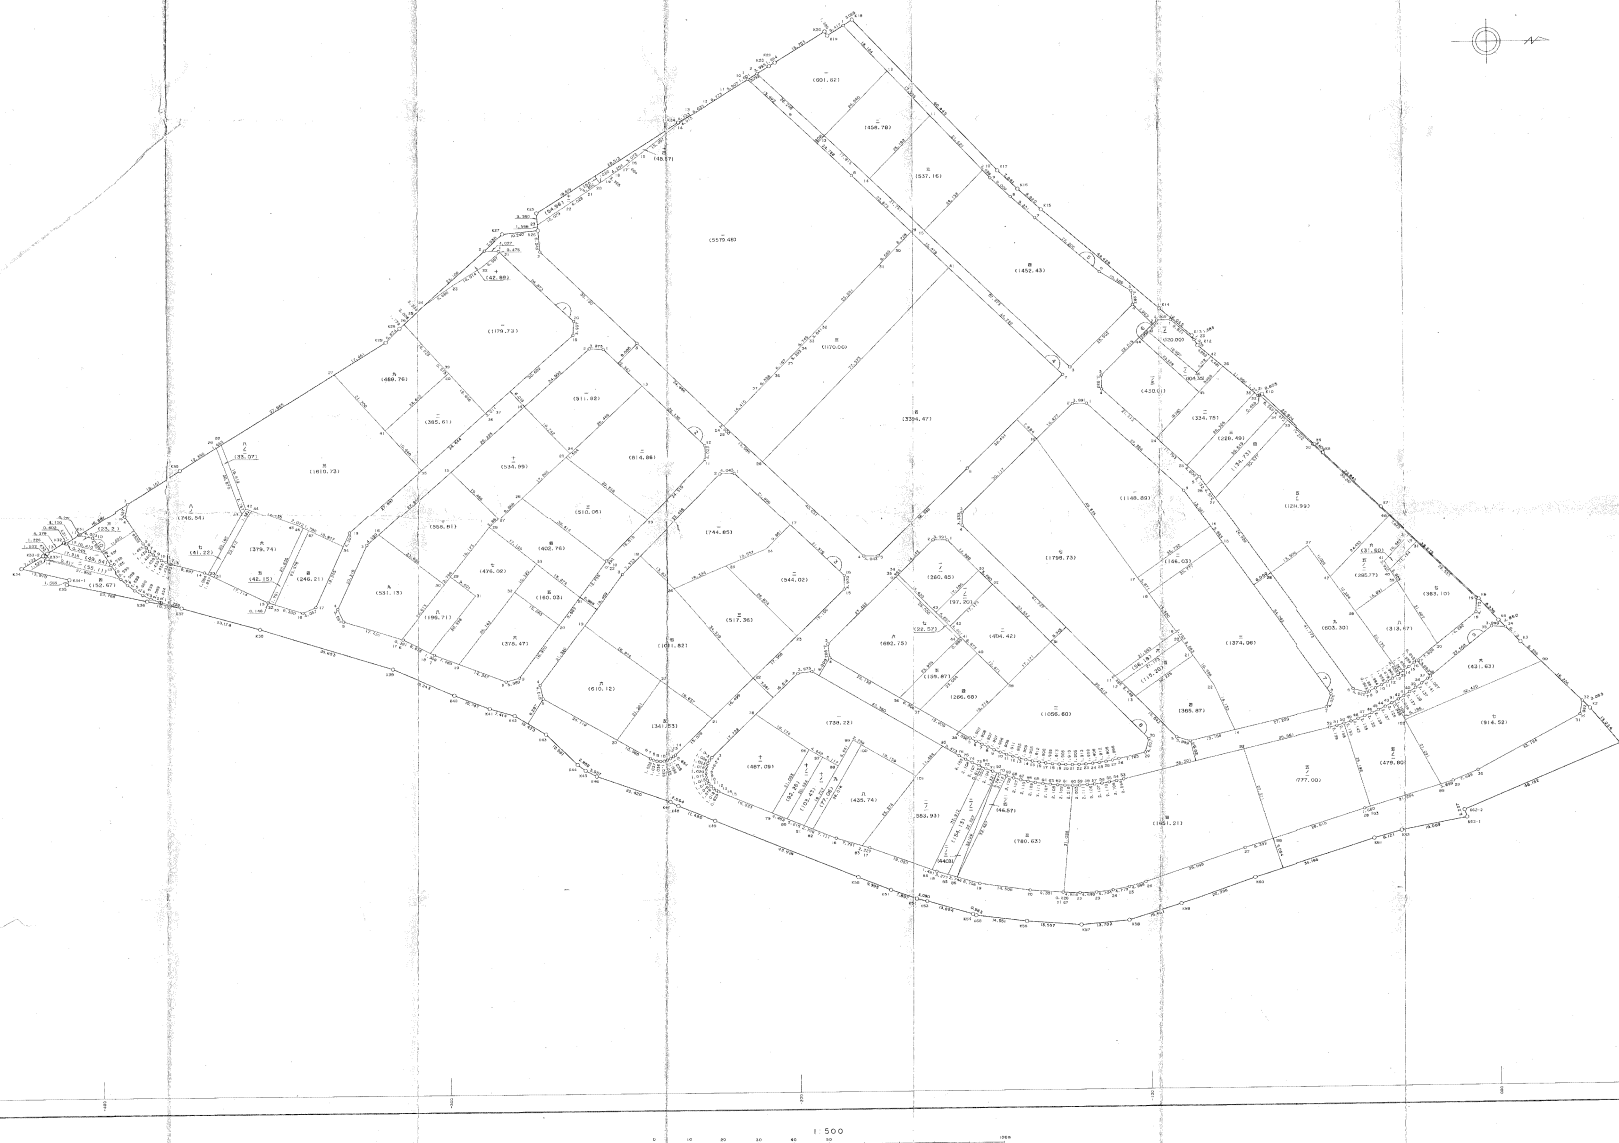

平成三年十月作成

株式会社バスコ創製

茅野市赤田土地區画整理組合